MAPA DO CELÓW PROJEKTOWYCH

SKALA 1:500

Arkusz 2

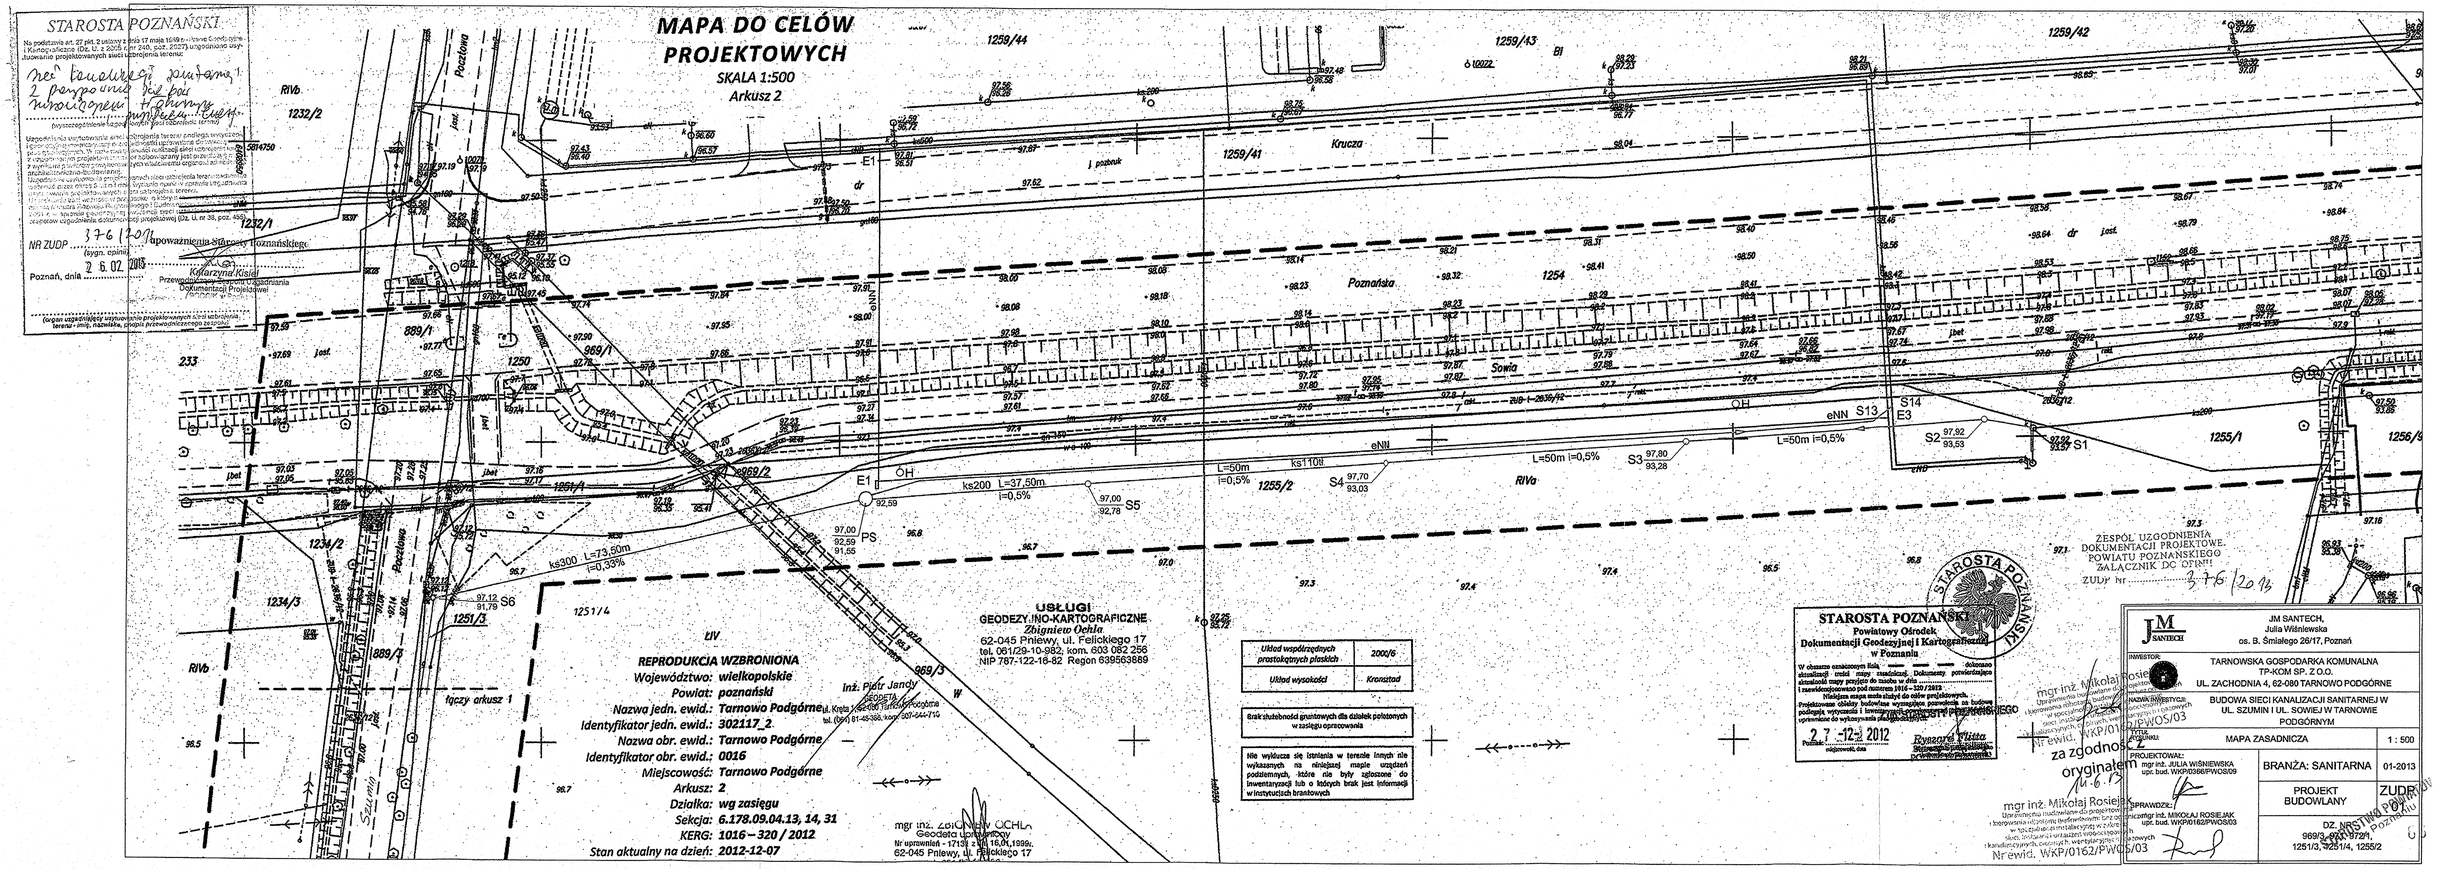

STAROSTA POZNAŃSKI

Na podstawie art. 27 pkt. 2 ustawy z dnia 17 maja 1989 r. o ... i Kartograficznej (Dz. U. z 2005 r. nr 240, poz. 2027) ... uzbrojenia terenu.

Nr ewid. działki ... Obręb ... Arkusz mapy ... 5814750

Uzgodniono lokalizację sieci uzbrojenia terenu oraz ... z wymaganiami ... projektowanego ... przebudowywanej ... projektowanej (Dz. U. nr 38, poz. 454).

NR ZUDP ... 376/2012 ... Starosty Poznańskiego

(pieczęć urzędowa)

Poznań, dnia 26.02.2013

Katarzyna Kisiel
Przewodnicząca Zespołu Uzgadniania Dokumentacji Projektowej

(podpis uprawnionego przedstawiciela organu lub jednostki organizacyjnej uzgadniającej dokumentację projektową, pieczęć imienna)

USŁUGI GEODEZYJNO-KARTOGRAFICZNE
Zbigniew Ochla
62-045 Pniewy, ul. Felickiego 17
tel. 061/29-10-982, kom. 603 062 256
NIP 787-122-16-82 Regon 639563889

Inż. Piotr Jandy
GEODETA
ul. Kręta 1, 62-080 Tarnowo Podgórne
tel. (061) 81-45-368, kom. 607-244-710

REPRODUKCJA WZBRONIONA
Województwo: wielkopolskie
Powiat: poznański
Nazwa jedn. ewid.: Tarnowo Podgórne
Identyfikator jedn. ewid.: 302117_2
Nazwa obr. ewid.: Tarnowo Podgórne
Identyfikator obr. ewid.: 0016
Miejscowość: Tarnowo Podgórne
Arkusz: 2
Działka: wg zasięgu
Sekcja: 6.178.09.04.13, 14, 31
KERG: 1016 – 320 / 2012
Stan aktualny na dzień: 2012-12-07

mgr inż. Zbigniew Ochla
Geodeta Uprawniony
Nr uprawnień - 1713 z dn. 16.04.1999r.
62-045 Pniewy, ul. Felickiego 17

Układ współrzędnych prostokątnych płaskich	2000/6
Układ wysokości	Kronsztad

Brak skutecznośći gruntowych dla działek położonych w zasięgu opracowania

Nie wyłucza się istnienia w terenie innych niż wykazanych na niniejszej mapie urządzeń podziemnych, które nie były zgłoszone do inwentaryzacji lub o których brak jest informacji w instytucjach branżowych

STAROSTA POZNAŃSKI
Powiatowy Ośrodek Dokumentacji Geodezyjnej i Kartograficznej w Poznaniu

W obszarze ... aktualizacji treści mapy zasadniczej. Dokumenty potwierdzające ... mapy przyjęto do zasobu w dniu ... i zaewidencjonowano pod numerem 1014 – 320 / 2012

Niniejsza mapa może służyć do celów projektowych.

Projektowane obiekty budowlane wymagające ... na budowę podlegają wytyczeniu i inwentaryzacji powykonawczej. Wykonanie ... zgłoszenie do wykonywania prac geodezyjnych.

2.7.-12-2012
Podpis ... Ryszard Wiśniewski
miejscowość, data

STAROSTA POZNAŃSKI

ZESPÓŁ UZGODNIEŃ DOKUMENTACJI PROJEKTOWE POWIATU POZNAŃSKIEGO
ZAŁĄCZNIK DO OPINII
ZUDP Nr 376/2012

mgr inż. Mikołaj Rosiejk
Upr. ... do projektowania ... bez ograniczeń ... specjalności ... (Dz. U. z 2006 r. Nr 156, poz. 1118, z późn. zm.)
Nr ewid. WKP/0162/PWOS/03

za zgodność z oryginałem
11-6-13

mgr inż. Mikołaj Rosiejk
Upr. ... do projektowania ... bez ograniczeń ... specjalności ... (Dz. U. z 2006 r. Nr 156, poz. 1118, z późn. zm.)
Nr ewid. WKP/0162/PWOS/03

JM SANTECH
JM SANTECH, Julia Wiśniewska
os. B. Śmiałego 26/17, Poznań

INWESTOR: TARNOWSKA GOSPODARKA KOMUNALNA TP-KOM SP. Z O.O.
UL. ZACHODNIA 4, 62-080 TARNOWO PODGÓRNE

NAZWA INWESTYCJI: BUDOWA SIECI KANALIZACJI SANITARNEJ W UL. SZUMIN I UL. SOWIEJ W TARNOWIE PODGÓRNYM

TREŚĆ: MAPA ZASADNICZA — 1 : 500

PROJEKTOWAŁ: mgr inż. JULIA WIŚNIEWSKA upr. bud. WKP/0168/PWOS/09 — BRANŻA: SANITARNA — 01-2013

SPRAWDZIŁ: mgr inż. MIKOŁAJ ROSIEJK upr. bud. WKP/0162/PWOS/03 — PROJEKT BUDOWLANY — ZUDP 376/2012

DZ. NR: 969/3, 969/2, 972/1, 1251/3, 1251/4, 1255/2